
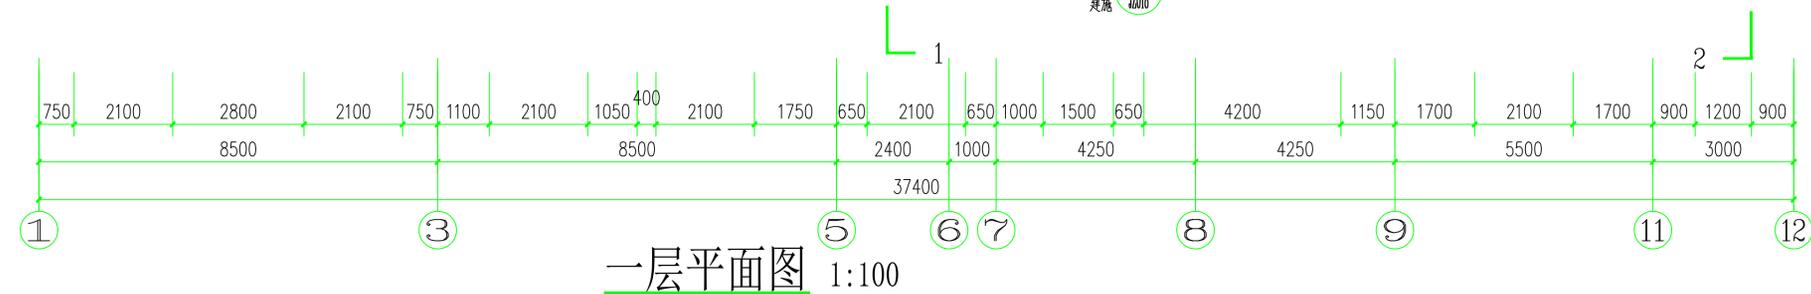



图例表

名称	符号	备注
空调室外机		
挂式空调室内机		
柜式空调室内机		

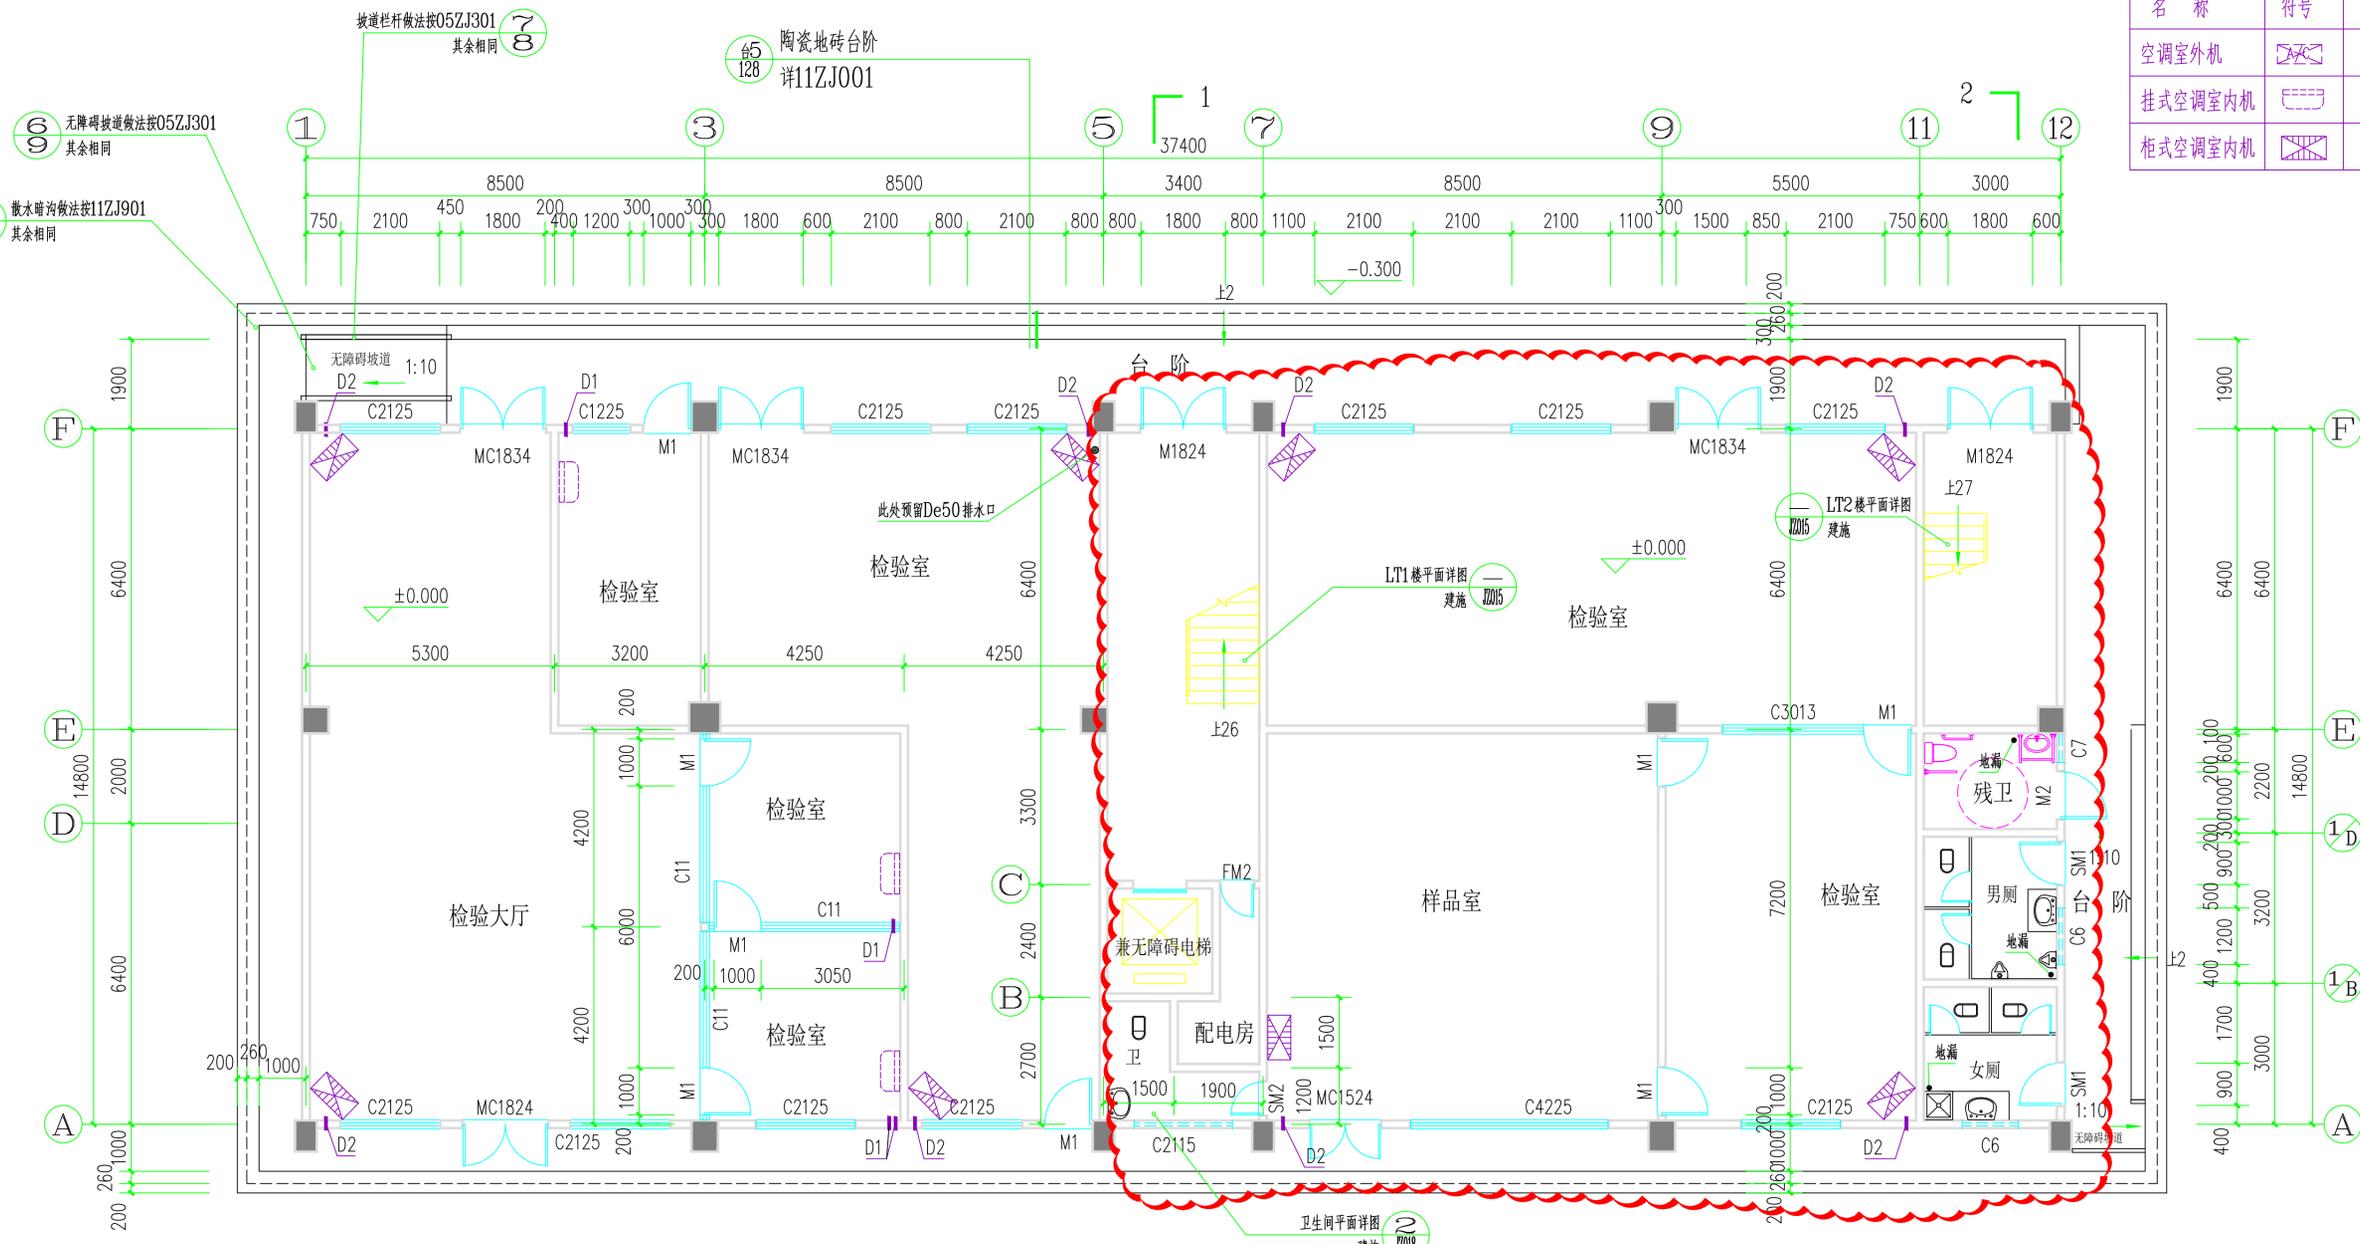


本层建筑面积: 564.00m²
 建筑占地面积: 564.00m², 总建筑面积: 3992.28m²

- 除标明外, 所有门垛尺寸均为100或靠柱边安装。
- 图中D1、D2表示空调孔位置, 预埋 ϕ 75PVC管, D1底边距楼面3200, D2底边距楼面200。
- 所有卫生间、厕所比楼层标高高低20, 所有残疾人卫生间比楼层标高高低15。
- 除注明外, 所有空调搁板宽500, 从楼板面伸出。空调排水管详水施图。
- 无障碍坡道做法按05ZJ301(6), 坡道栏杆做法按05ZJ301(7)。
- 检验大厅内隔墙门窗套均设200宽复合板包边, 固定窗为玻璃隔断。
- 卫生间洗手盆均设花岗岩台面。

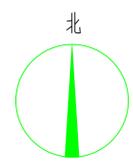

施工单位	广西兴地建设工程有限公司	制图	林心日
		施工员	俞丽梅
工程名称	南宁市万宇食品有限公司主食产业化建设项目—检测中心	质检员	杨虎
		材料员	黄海航
图名	一层平面图	图号	竣工图JZ004A
		日期	2015.06

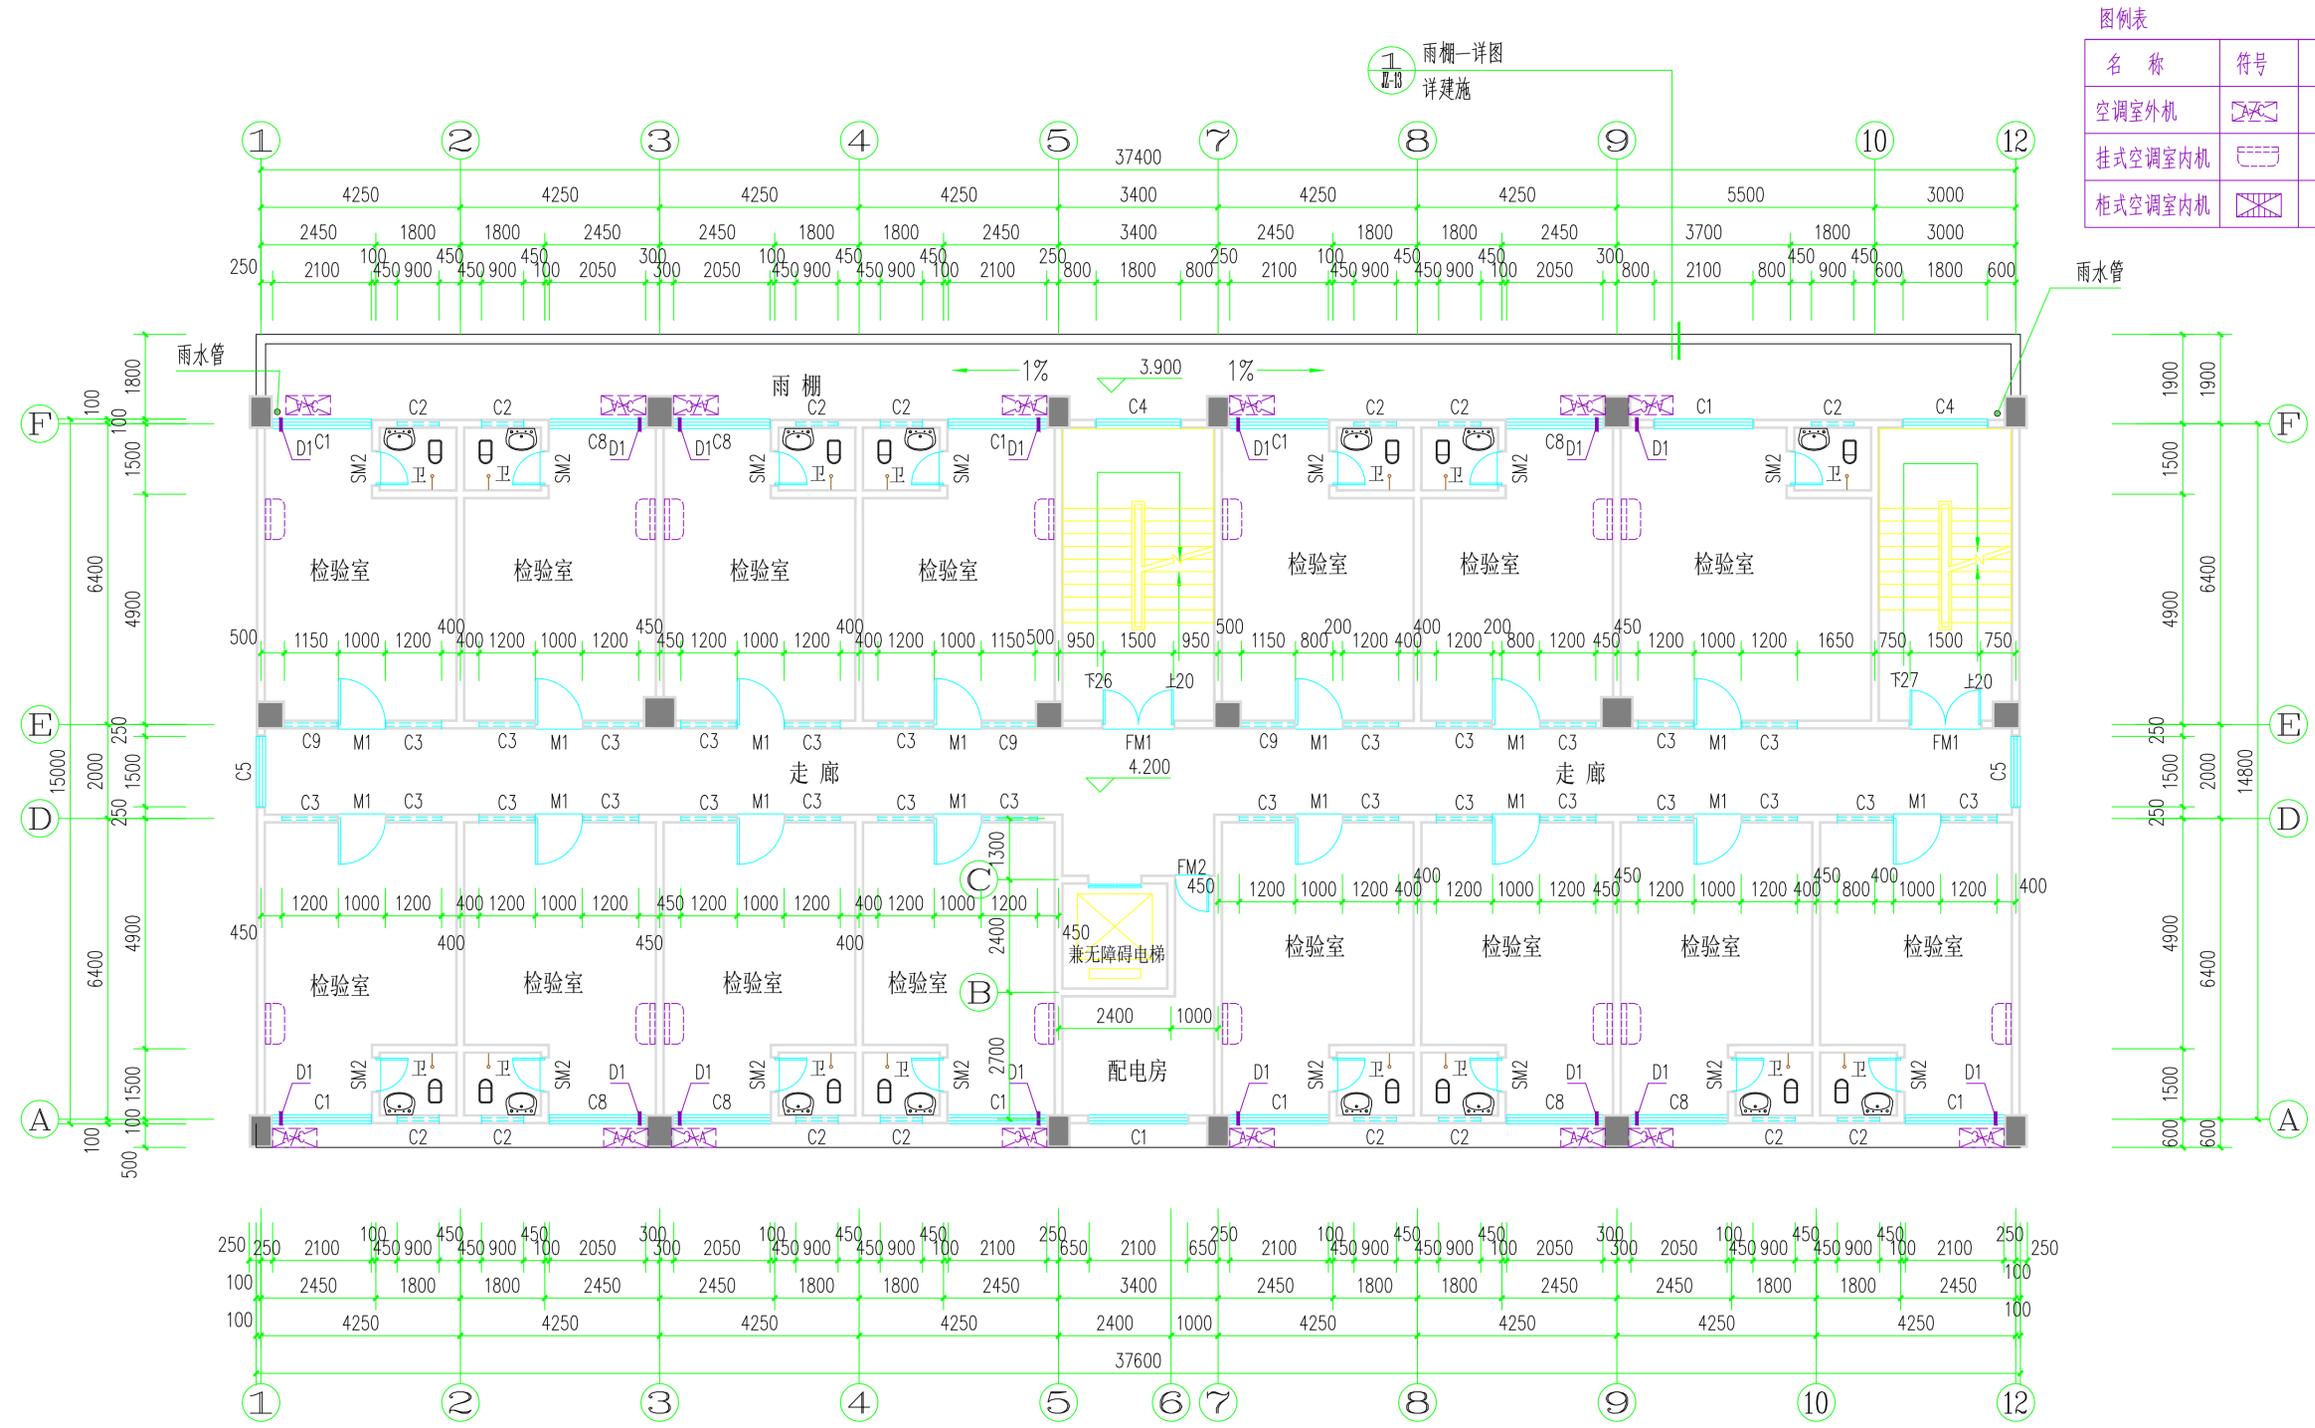

图例表

名称	符号	备注
空调室外机		
挂式空调室内机		
柜式空调室内机		

二层平面图 1:100


本层建筑面积: 564.00m²

- 除标明外, 所有门垛尺寸均为100或靠柱边安装。
- 图中D1表示空调孔位置, 预留 ϕ 75空调套管, 具体位置详窗大样。
- 所有卫生间比楼层标高低20。
- 除注明外, 所有空调搁板宽500, 从楼板面伸出。空调排水管详水施图。
- C3、C9窗高度由600改为1300。
- 卫生间洗手盆均设花岗岩台面。

施工单位	广西兴地建设工程有限公司	制图	林心日
		施工员	俞丽梅
工程名称	南宁市万宇食品有限公司主食产业化建设项目—检测中心	质检员	杨虎
		材料员	黄海航
图名	二层平面图	图号	竣工图JZ005
		日期	2015.06

图例表

名称	符号	备注
空调室外机		
挂式空调室内机		
柜式空调室内机		

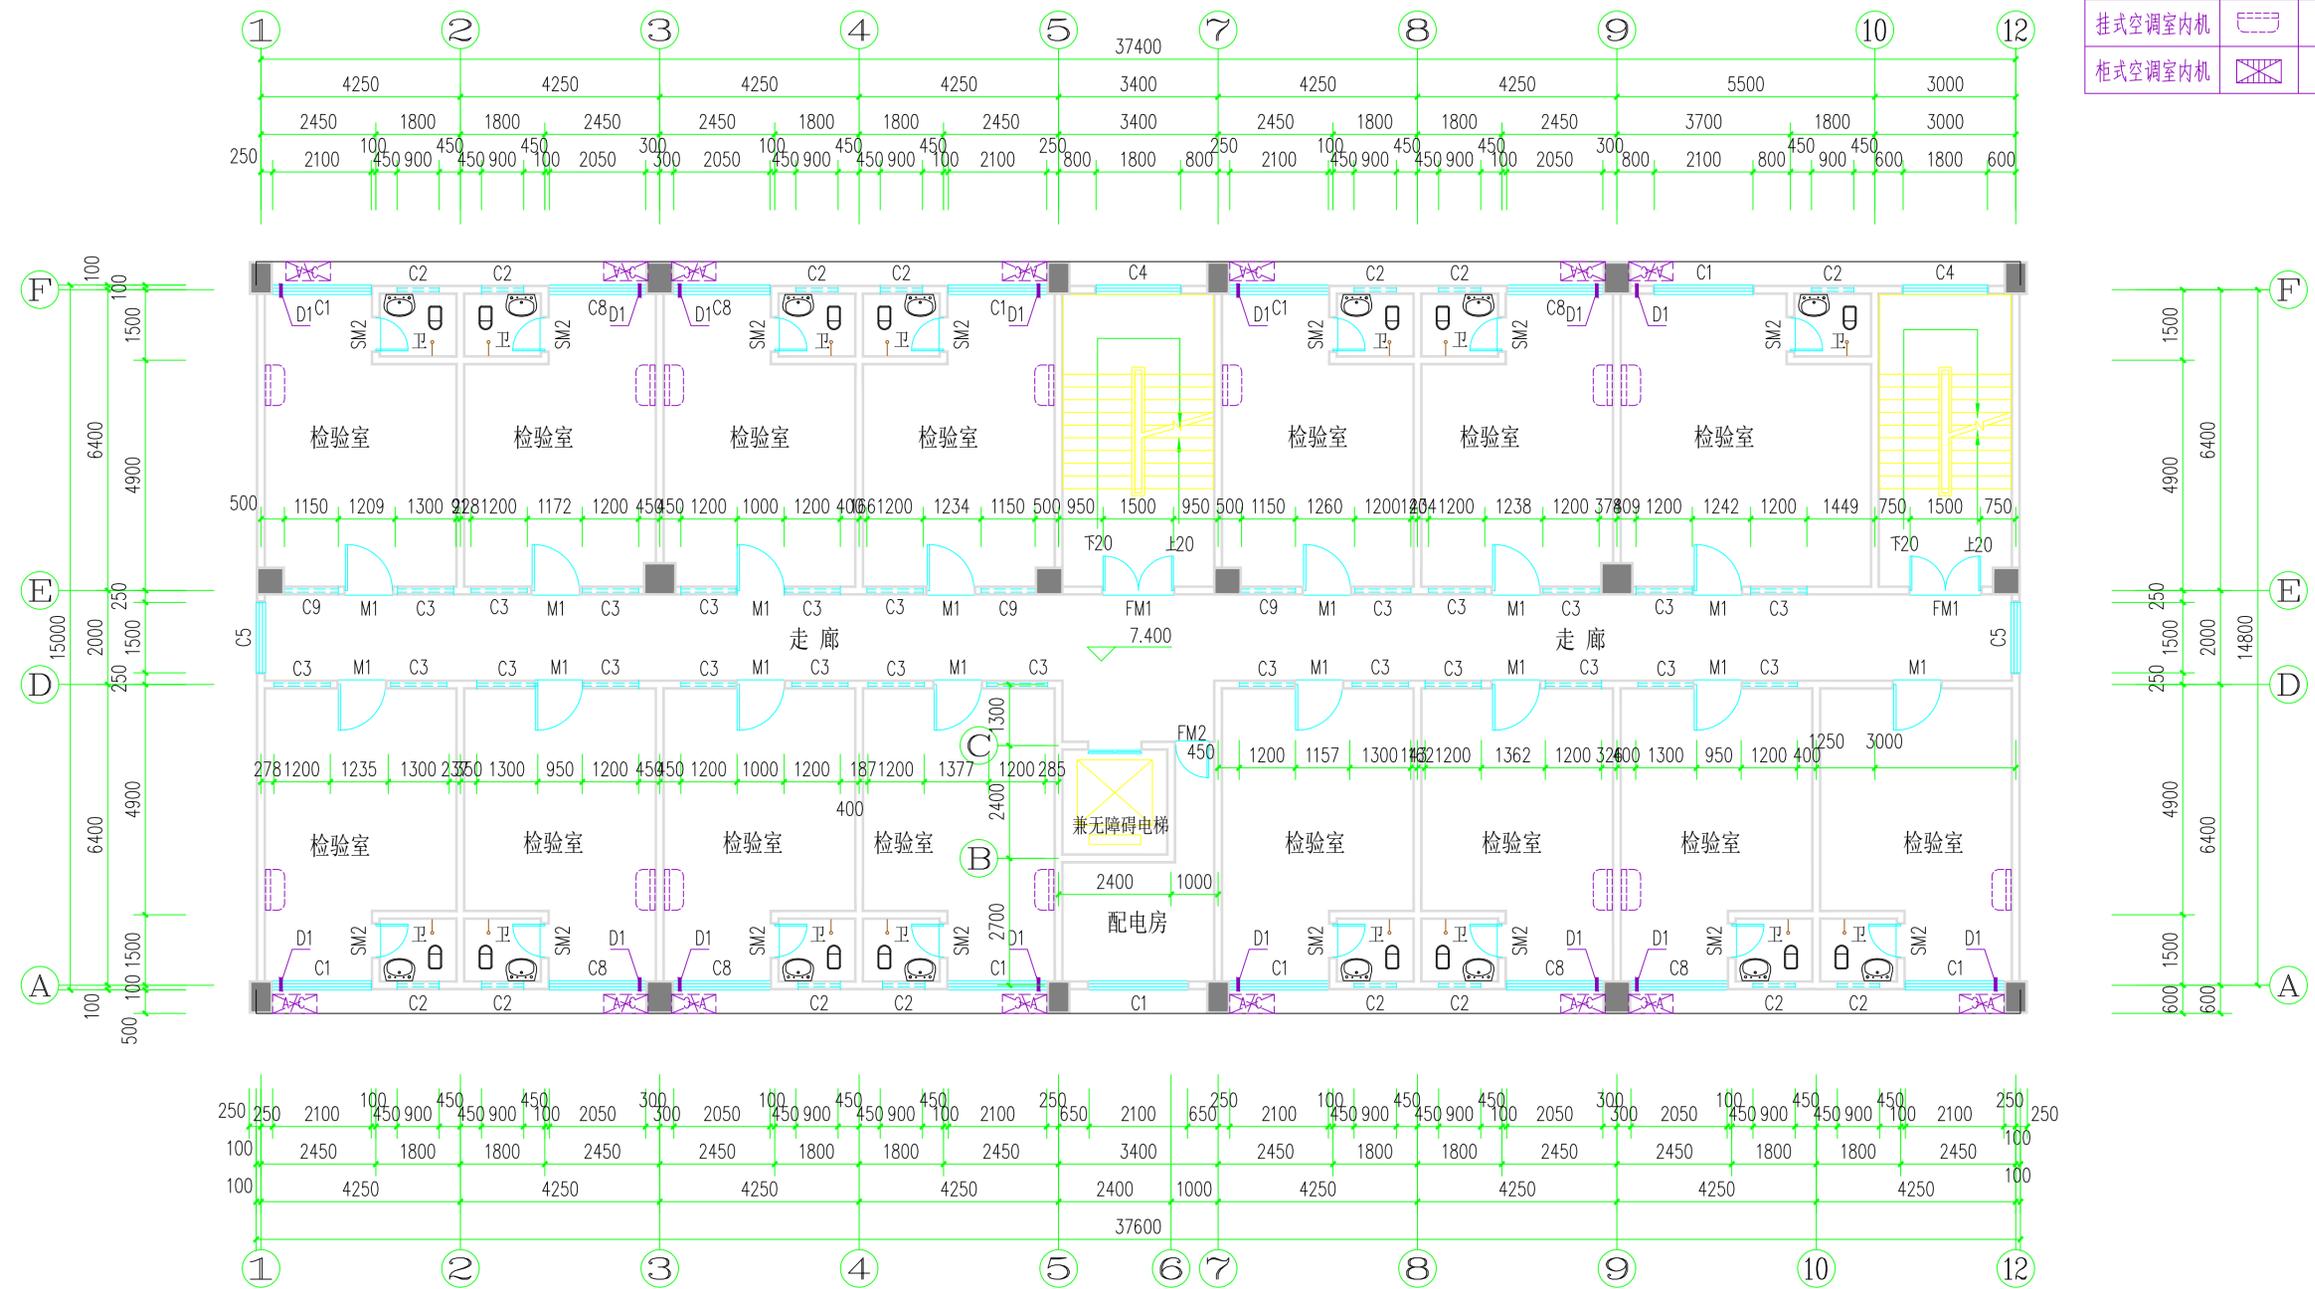

三层平面图 1:100


本层建筑面积: 564.00m²

- 除标明外, 所有门垛尺寸均为100或靠柱边安装。
- 图中D1表示空调孔位置, 预留 ϕ 75空调套管, 具体位置详窗大样。
- 所有卫生间比楼层标高低20。
- 除注明外, 所有空调搁板宽500, 从楼板面伸出。空调排水管详水施图。
- C3、C9窗高度由600改为1300。
- 卫生间洗手盆均设花岗岩台面。

施工单位	广西兴地建设工程有限公司	制图	林心日
		施工员	俞丽梅
工程名称	南宁市万宇食品有限公司主食产业化建设项目—检测中心	质检员	杨虎
		材料员	黄海航
图名	三层平面图	图号	竣工图JZ006A
		日期	2015.06

图例表

名称	符号	备注
空调室外机		
挂式空调室内机		
柜式空调室内机		

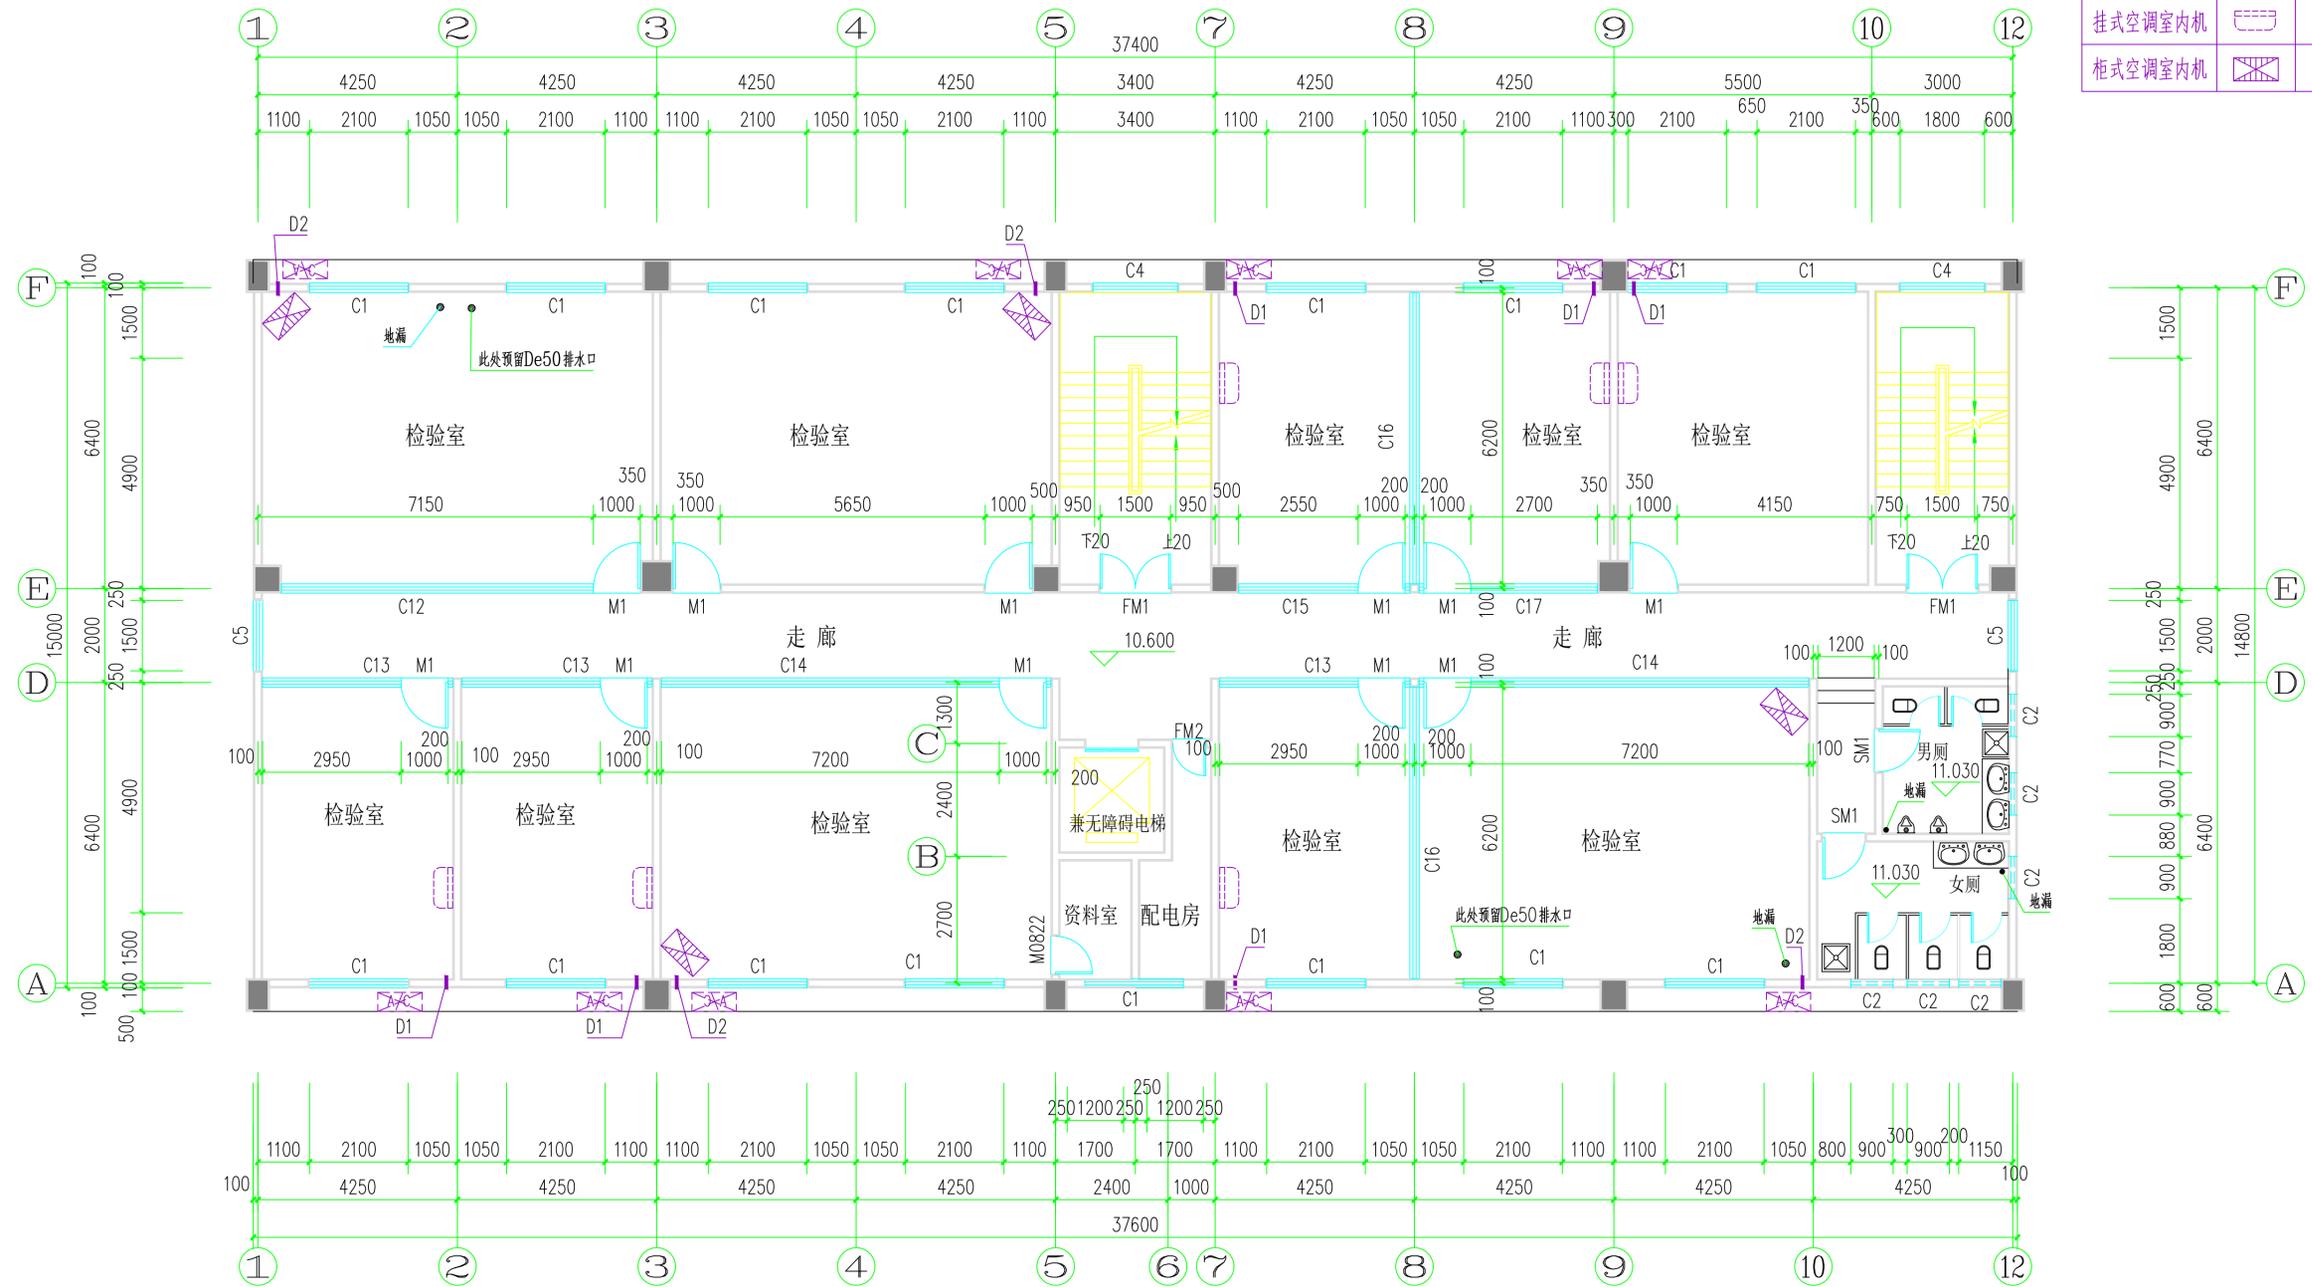

四层平面图 1:100

本层建筑面积: 564.00m²

- 除标明外, 所有门垛尺寸均为100或靠柱边安装。
- 图中D1、D2表示空调孔位置, 预埋 ϕ 75PVC管, D1底边距楼面2200, D2底边距楼面200。
- 所有卫生间比楼层标高低20。
- 除注明外, 所有空调搁板宽500, 从楼板面伸出。空调排水管详水施图。
- 各检验室内隔墙门为复合板门, 窗为固定窗。门窗均设门套包边, 200宽复合板、饰面板, 固定窗为玻璃隔断, 窗台高900。
- 卫生间洗手盆均设花岗岩台面。

施工单位	广西兴地建设工程有限公司	制图	林心日
		施工员	俞丽梅
工程名称	南宁市万宇食品有限公司主食产业化建设项目—检测中心	质检员	杨虎
		材料员	黄海航
图名	四层平面图	图号	竣工图JZ006-1
		日期	2015.06